
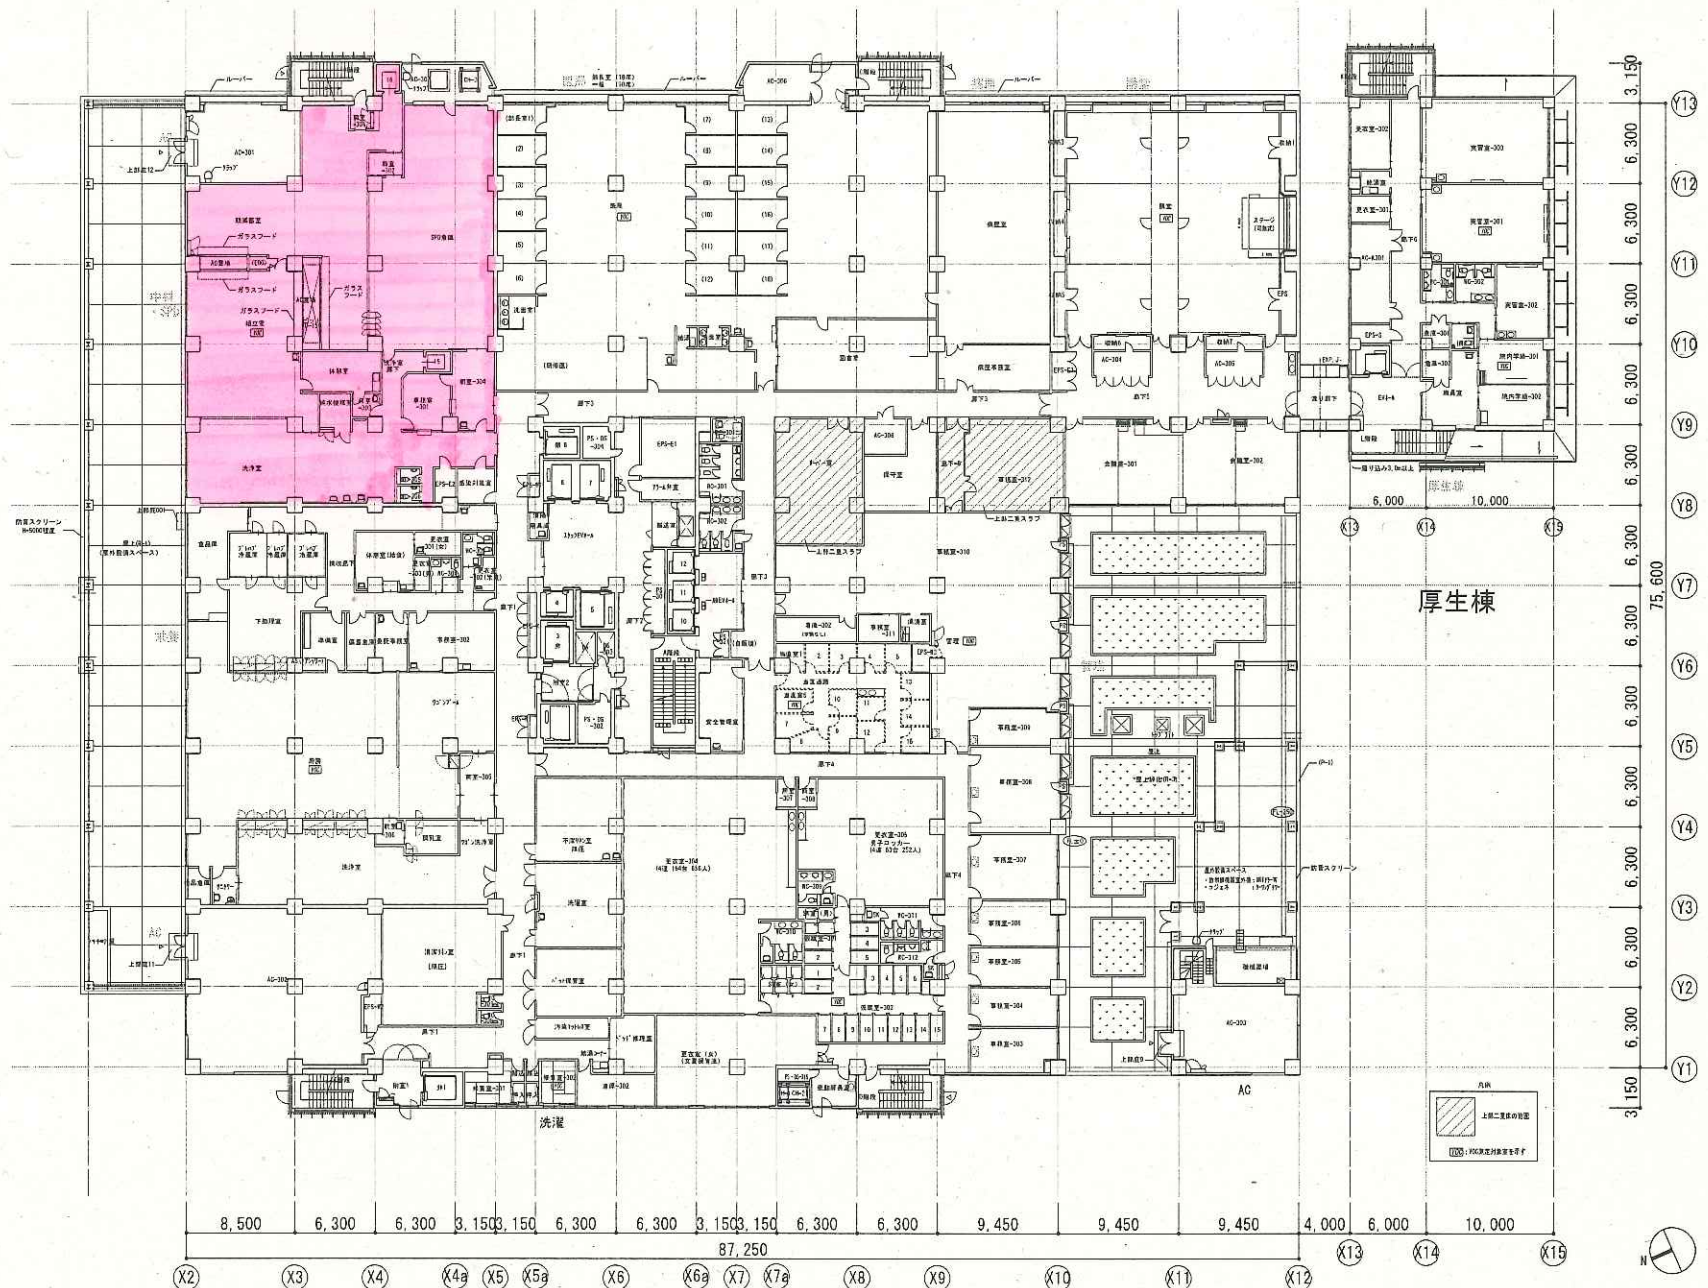



(特記事項) 設計監理：株式会社 山下設計 一級建築士事務所 大村組・鉄建建設・中風建設共同企業体	工務名 仙台市立病院 新築工事	<b>完成図</b>	図号 A1:1/200 A3:1/400	図面番号 A-1203
	図名 地下1階平面図			

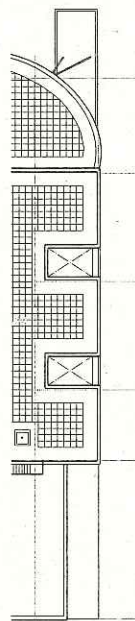

厚生棟

内装  
 上階二重床の設置  
 (H25.10.30現在) 完成済

(特記事項) 設計監理：株式会社 山下設計 一級建築士事務所 大林組・誠建設・中誠建設共同企業体	工事名称 仙台市立病院 新築工事	<b>完成図</b> 縮尺 A1:1/200 A3:1/400	図面番号 9 階平面図	図面番号 A-1206
	8,500 6,300 6,300 3,150 3,150 6,300 6,300 3,150 6,300 6,300 9,450 9,450 9,450 4,000 6,000 10,000 87,250			

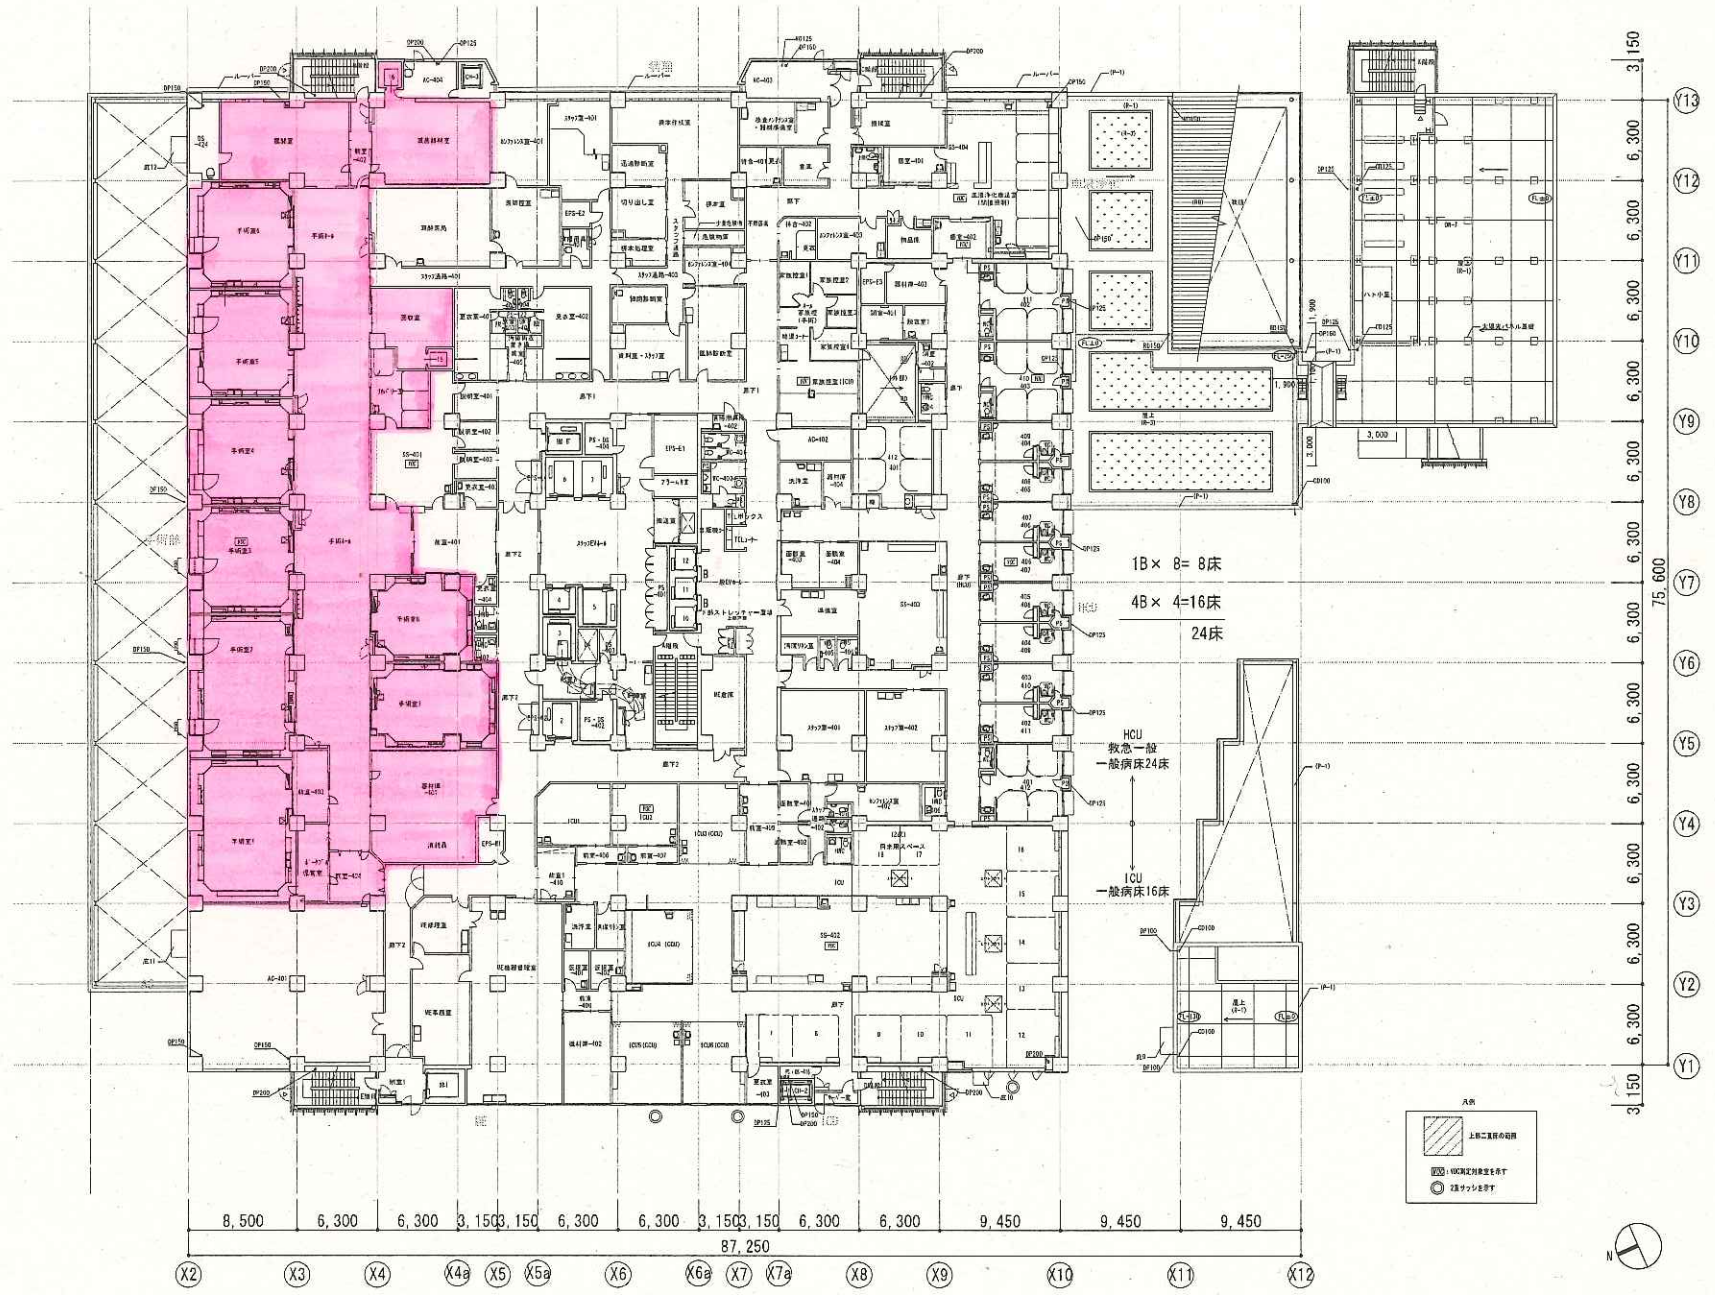

(特記事項) 設計監理：株式会社 山下設計 一級建築士事務所 大林組・尾建建設・中城建設共同企業体	工事名称 仙台市立病院 新築工事	<b>完成図</b>	図尺 A1:1/200 A3:1/400
	図面名称 4階平面図		図番 A-1207