




敷地案内図

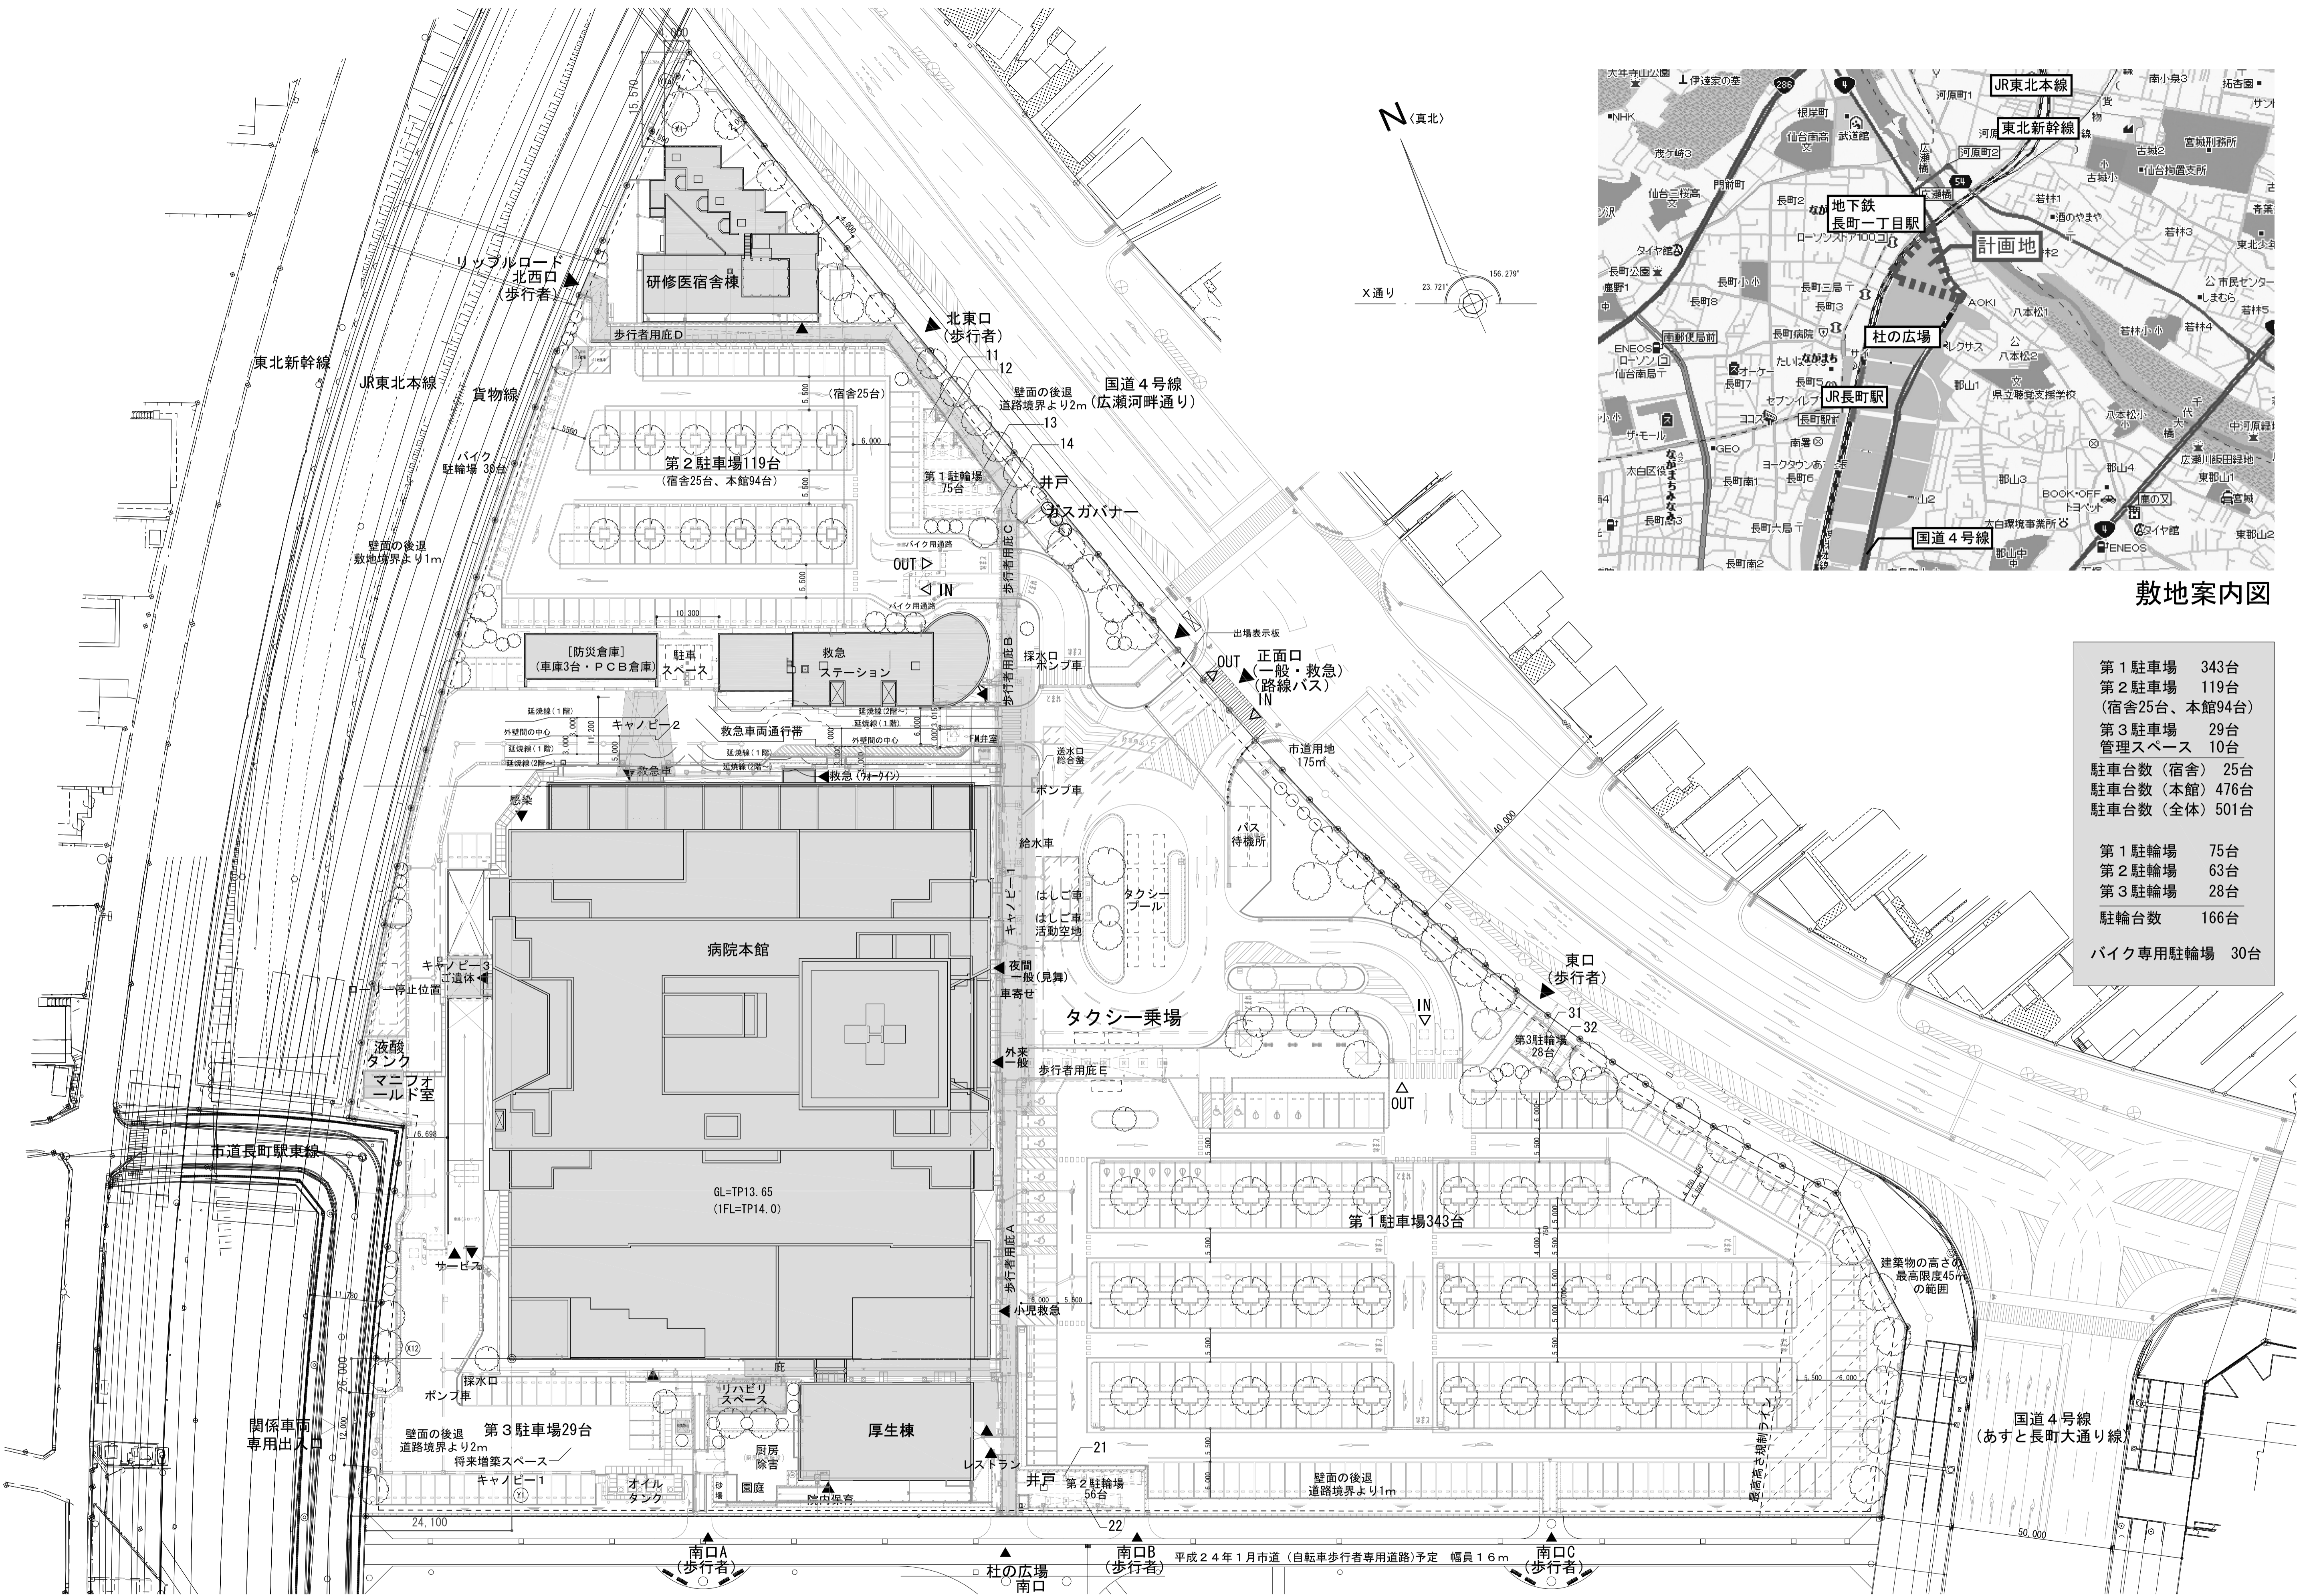

第1駐車場	343台
第2駐車場	119台 (宿舎25台、本館94台)
第3駐車場	29台
管理スペース	10台
駐車台数 (宿舎)	25台
駐車台数 (本館)	476台
駐車台数 (全体)	501台
第1駐輪場	75台
第2駐輪場	63台
第3駐輪場	28台
駐輪台数	166台
バイク専用駐輪場	30台

(特記事項)	設計監理：株式会社 山下設計 一級建築士事務所東京都知事登録 第958号	工事名称	仙台市立病院 新築工事	設計番号	
	大林組・鉄建建設・中城建設共同企業体	図面名称	配置図・案内図	図面番号	1012
		縮尺	A1:1/500 A3:1/1000		

完成図